






Ansicht: West

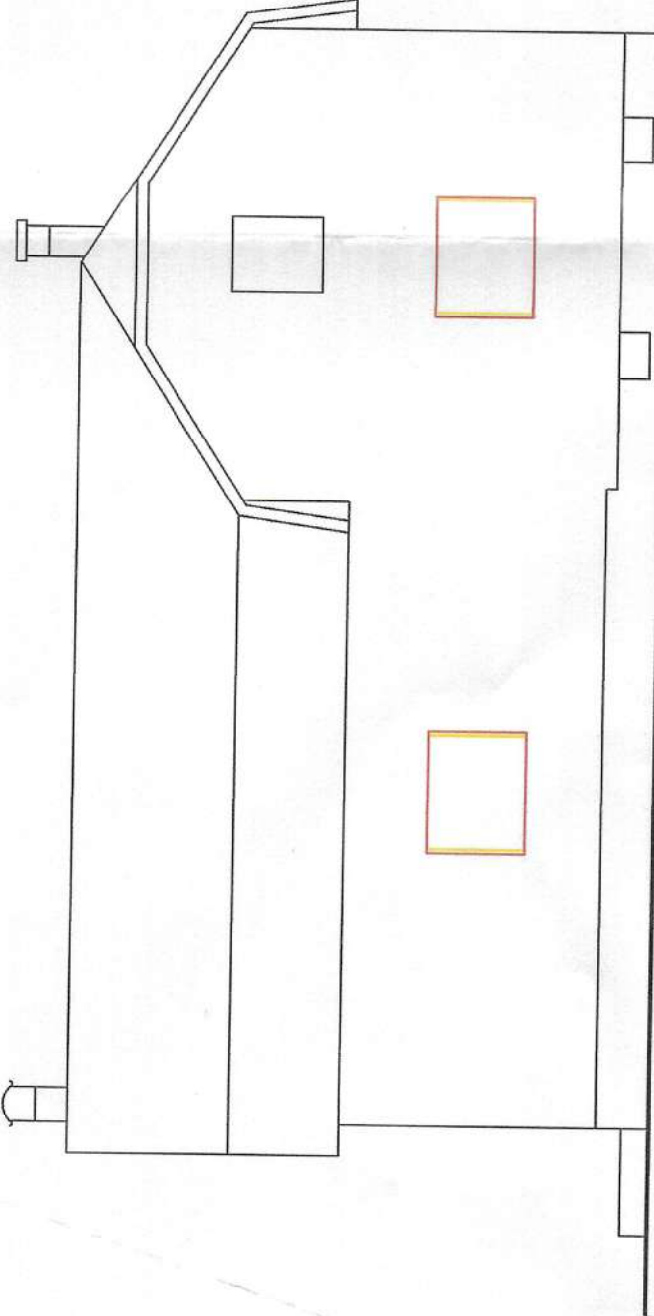


Ansicht: Süd

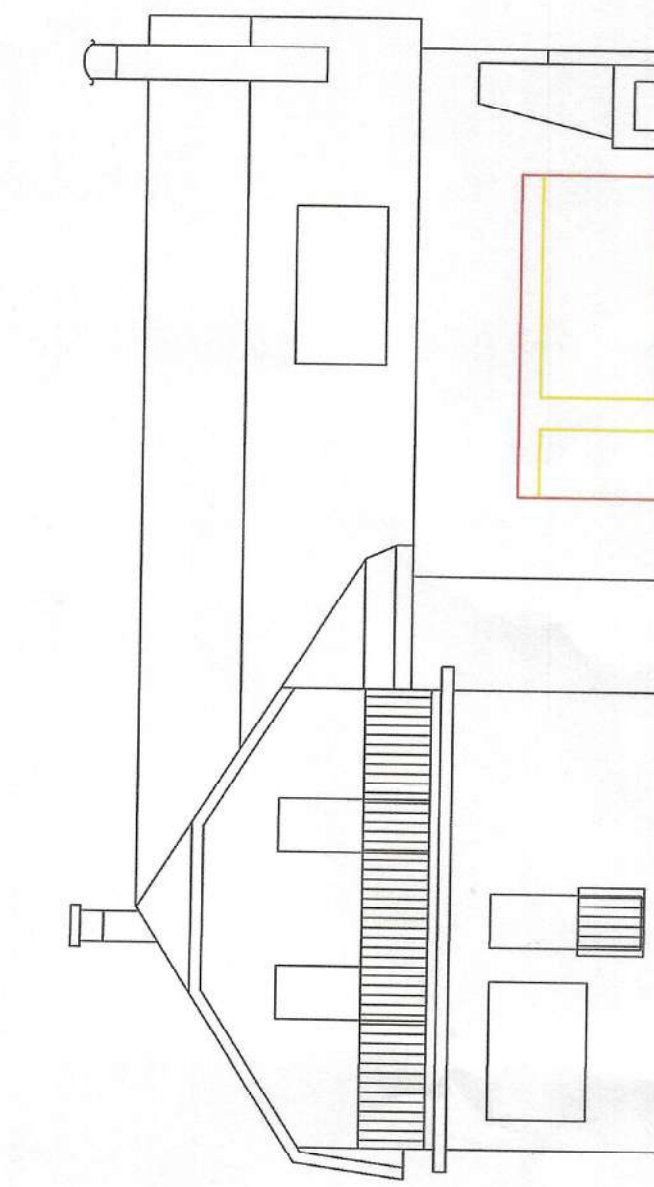


Ansicht: Ost

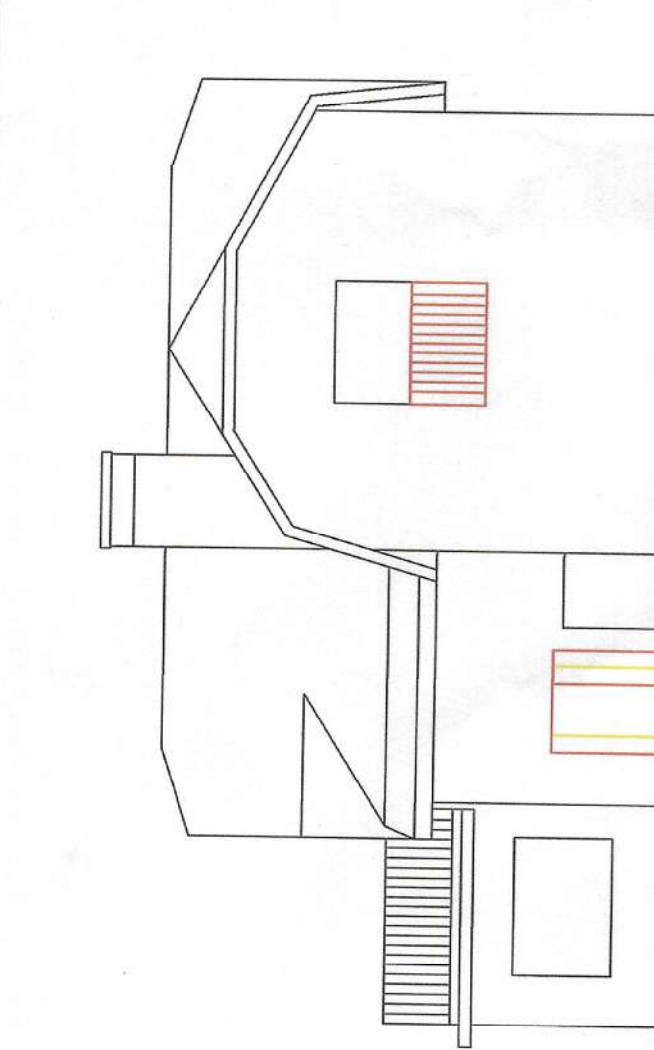


Ansicht: Nord

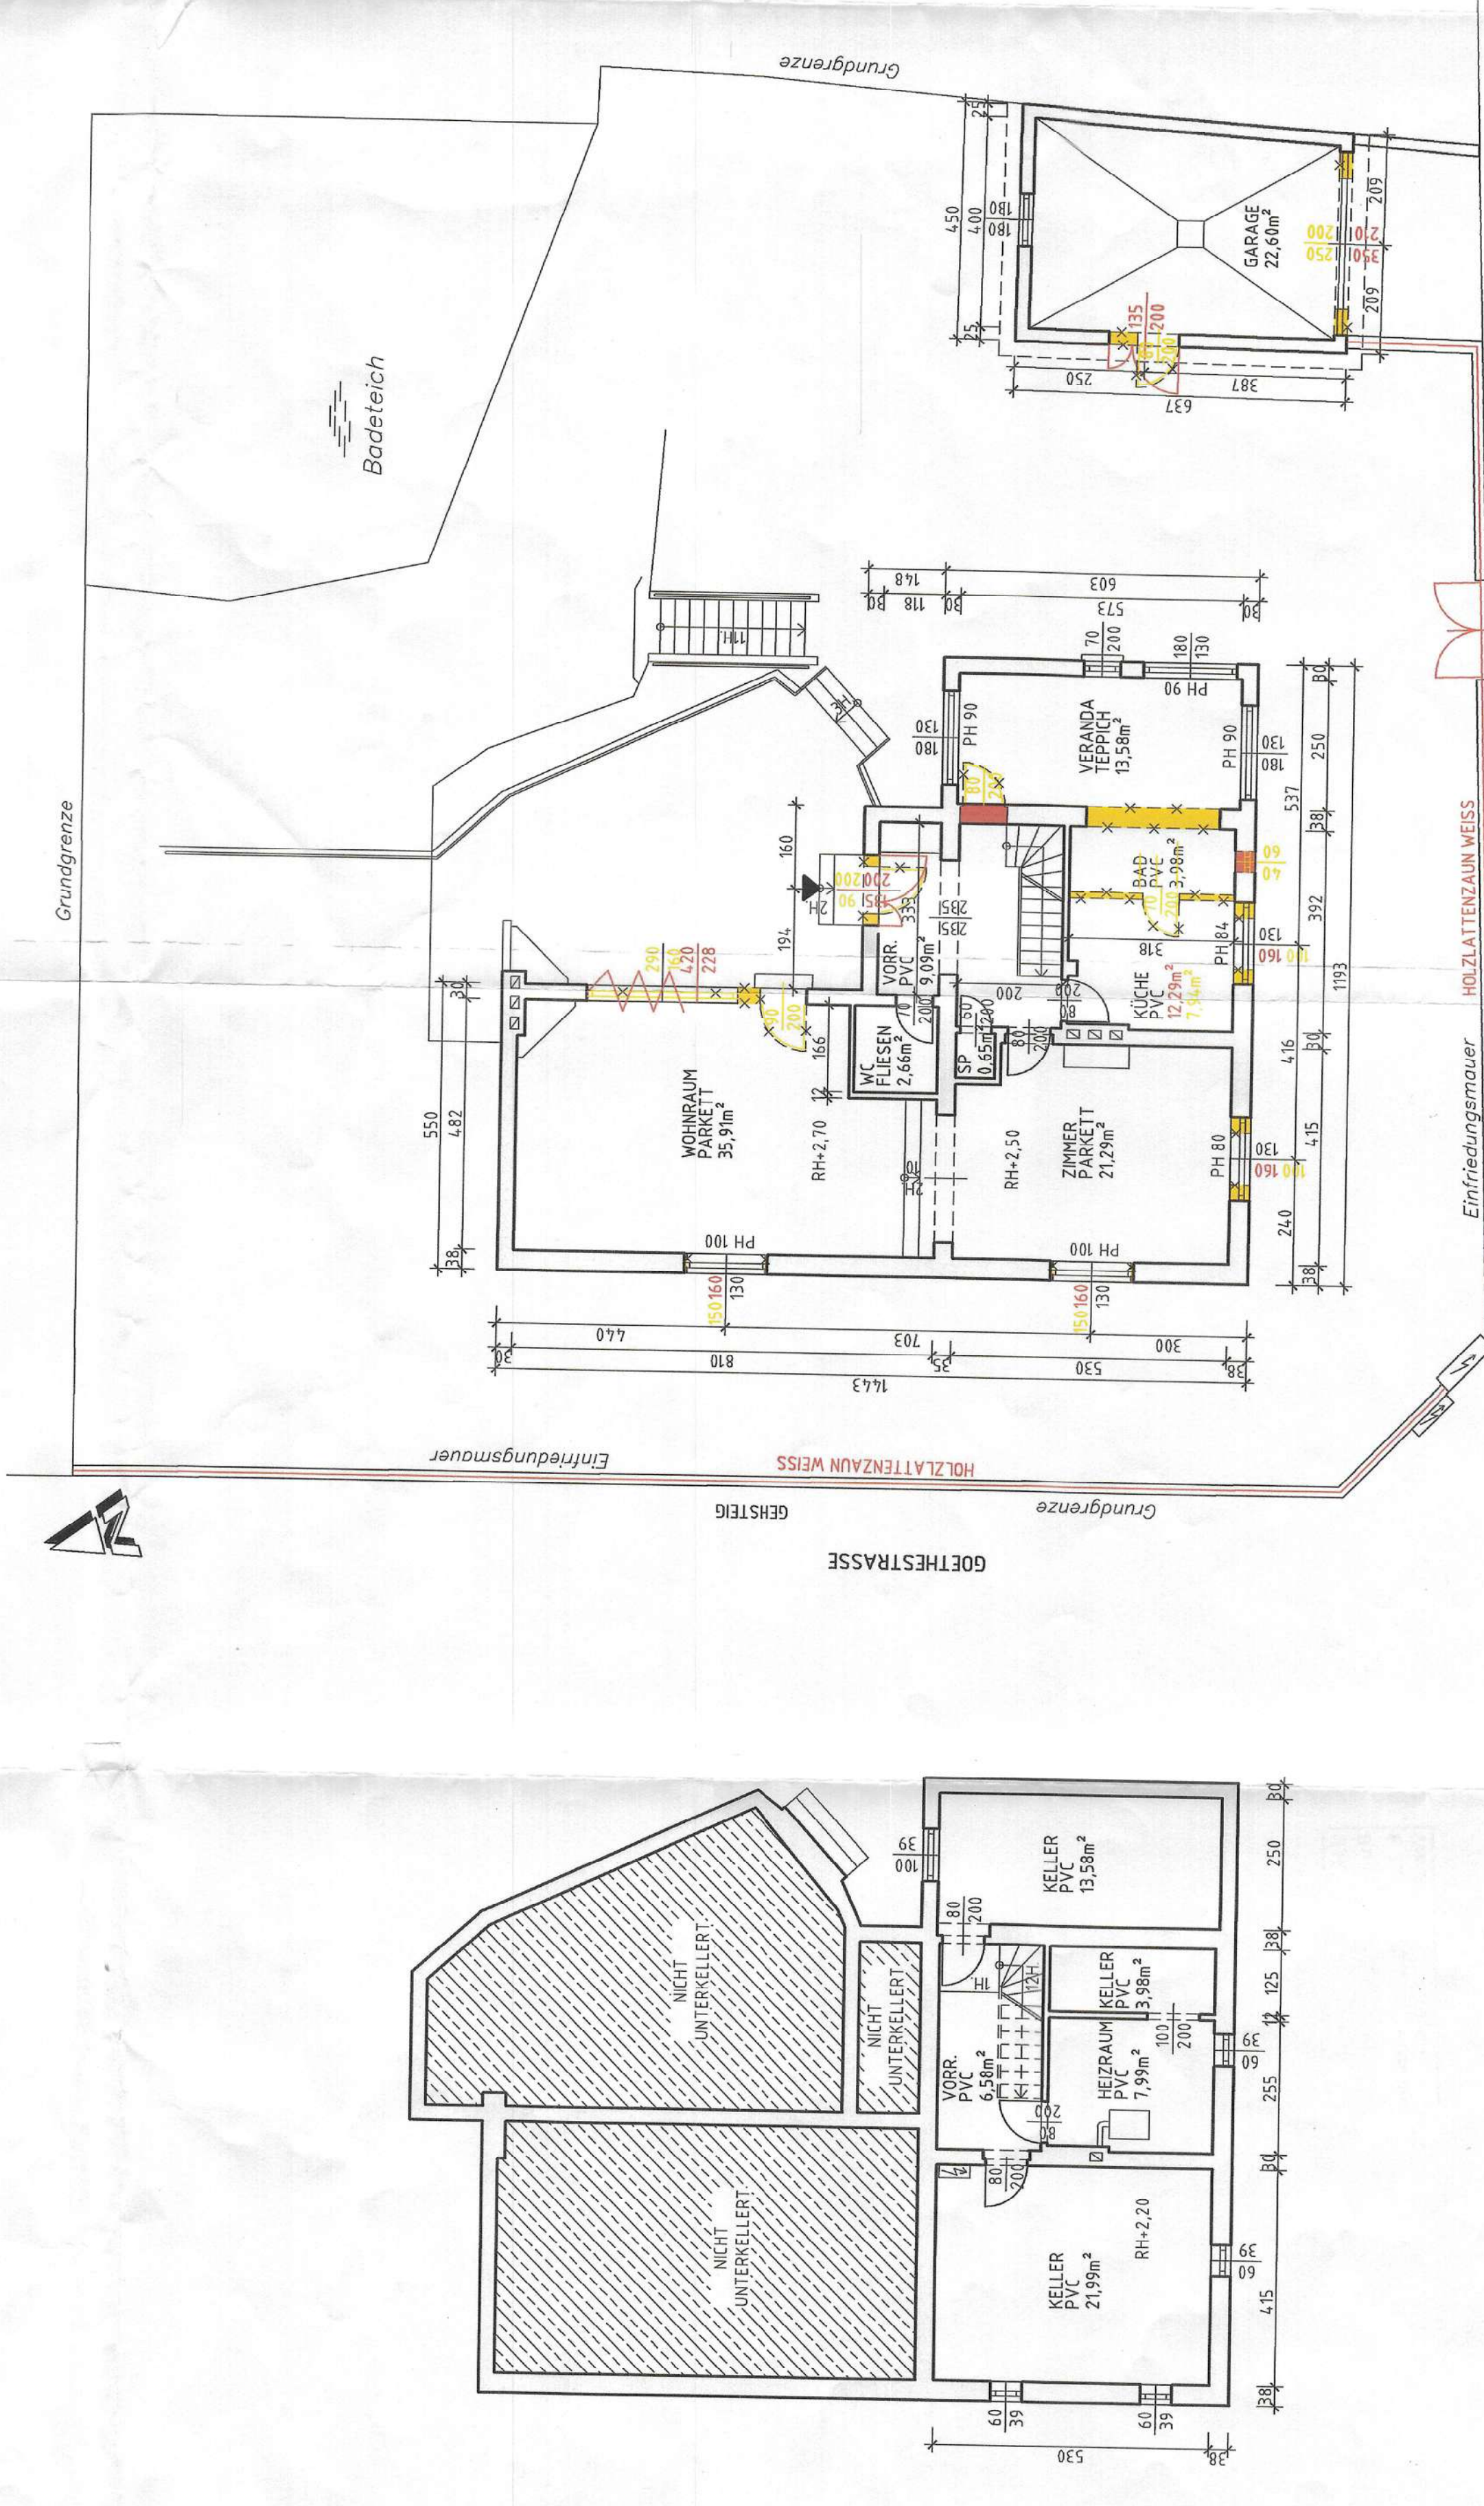


Erdgeschoss:

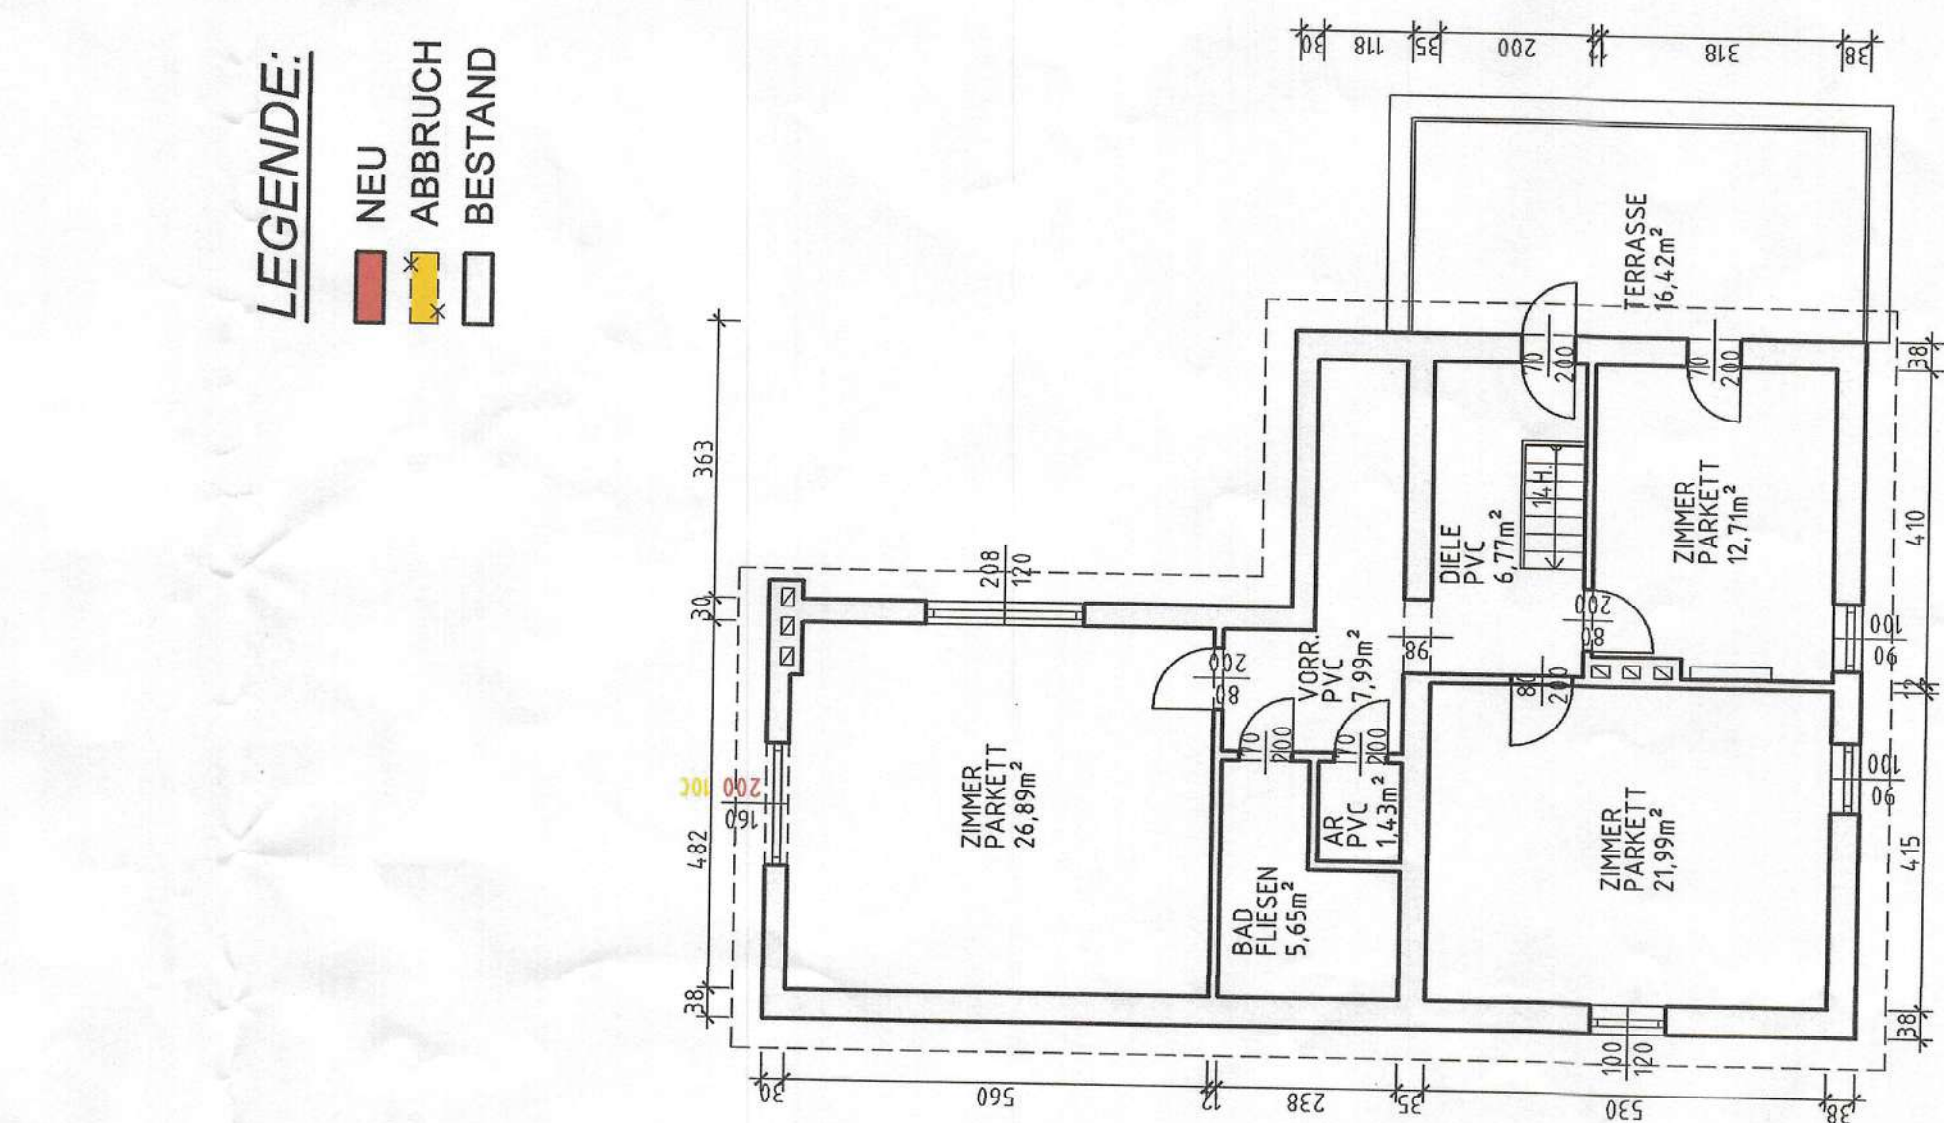



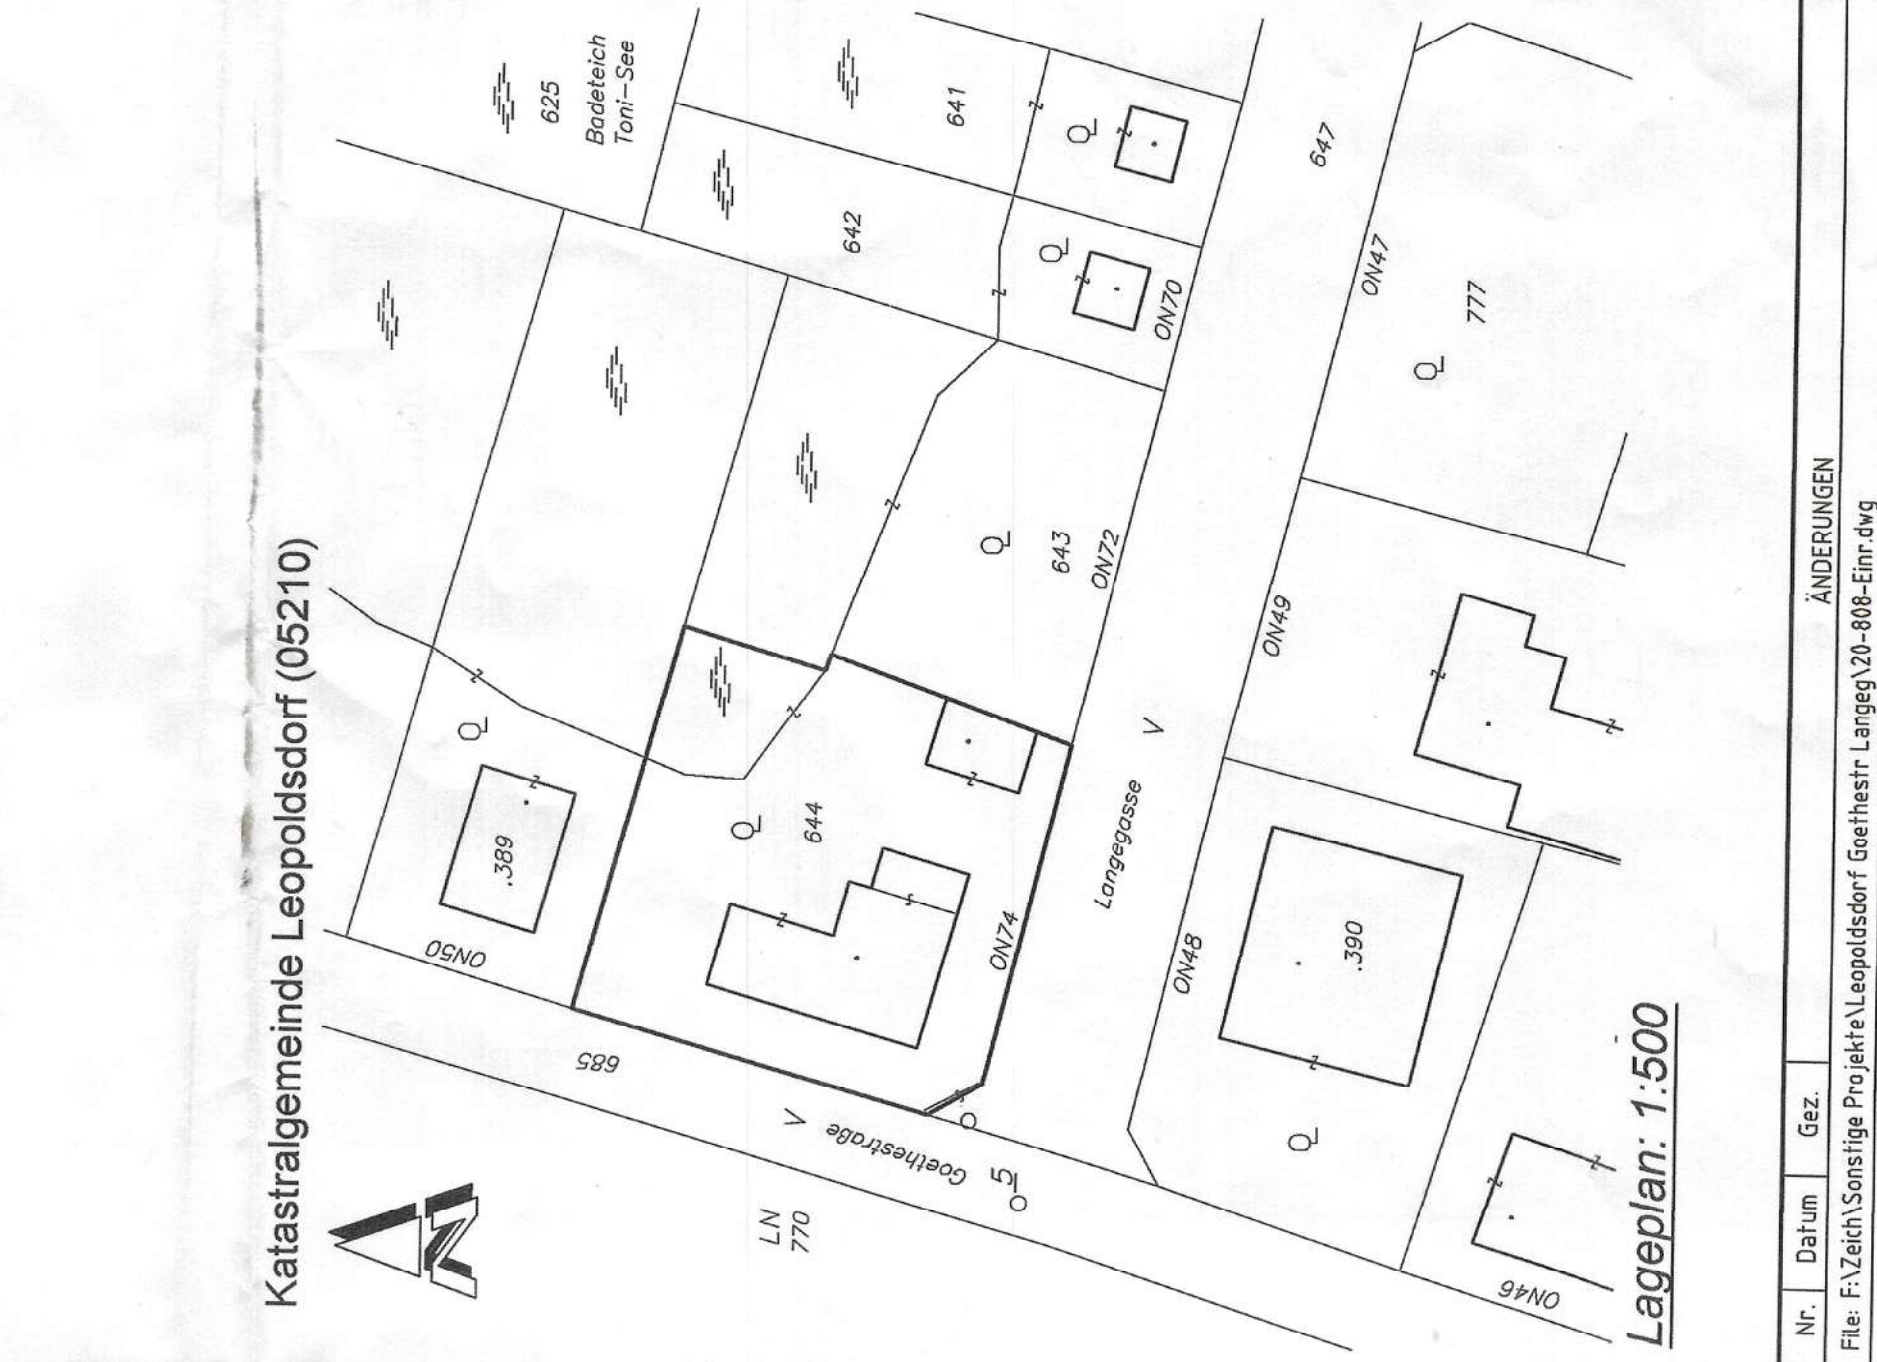


Nr.	Datum	Gez.	Änderungen
Bau: Einfamilienhaus			
2333 Leopoldsdorf, Langegasse 74			
Planinhalt: Grundriss KG, EG, OG, Ansichten, Lageplan			
Datum: 16.04.20			
Gez.: M.B.			
Gepr.: 1100/500			
Massstab: 20-800-Einr			
Plan Nr.: MÖCK			
Plan Nr.: Index			

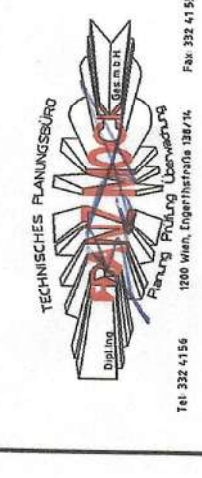


OST

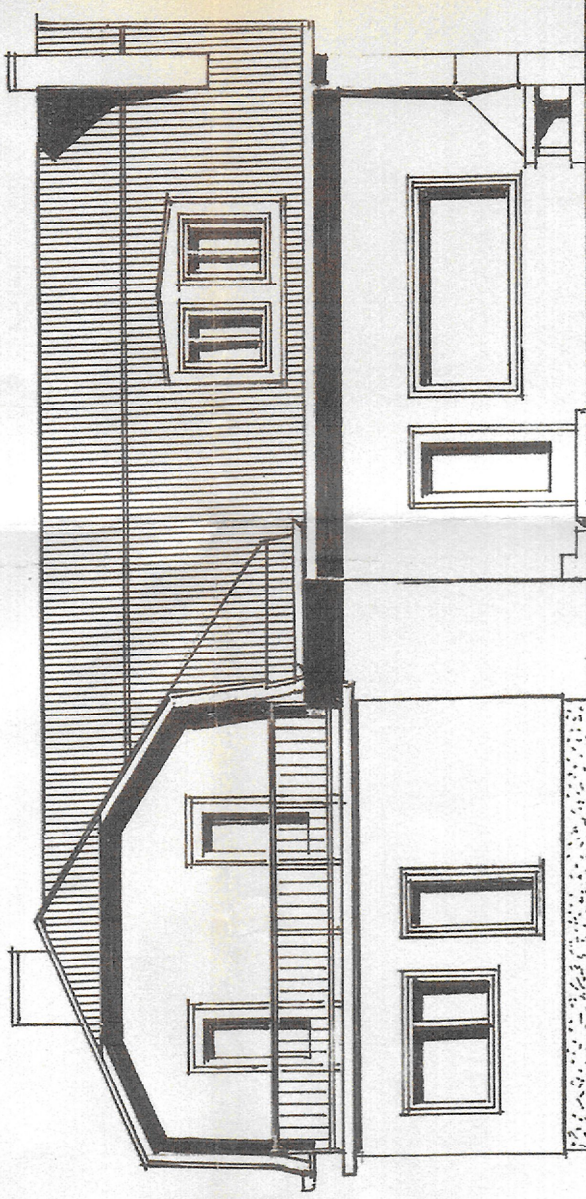


SÜD

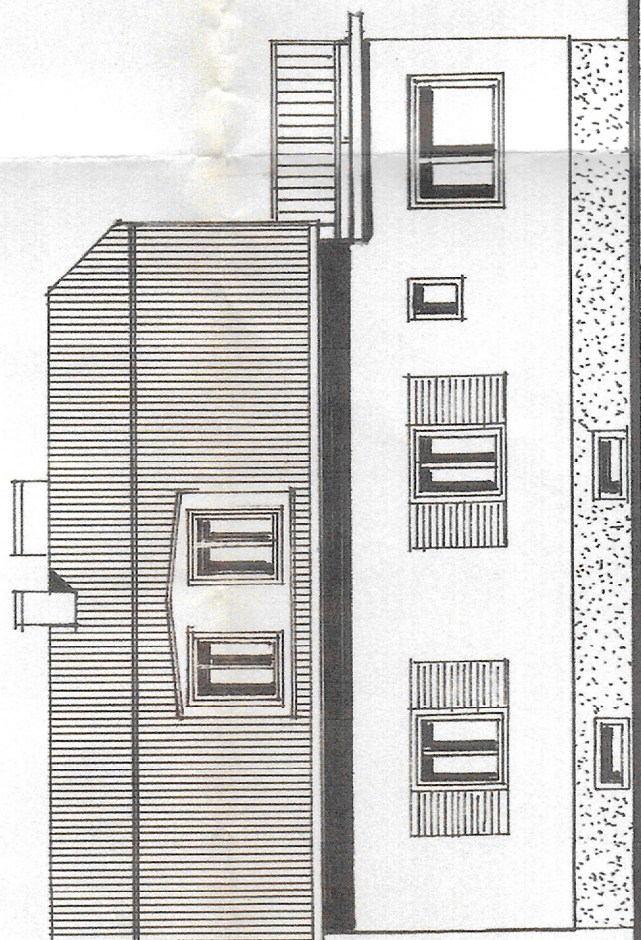


WEST

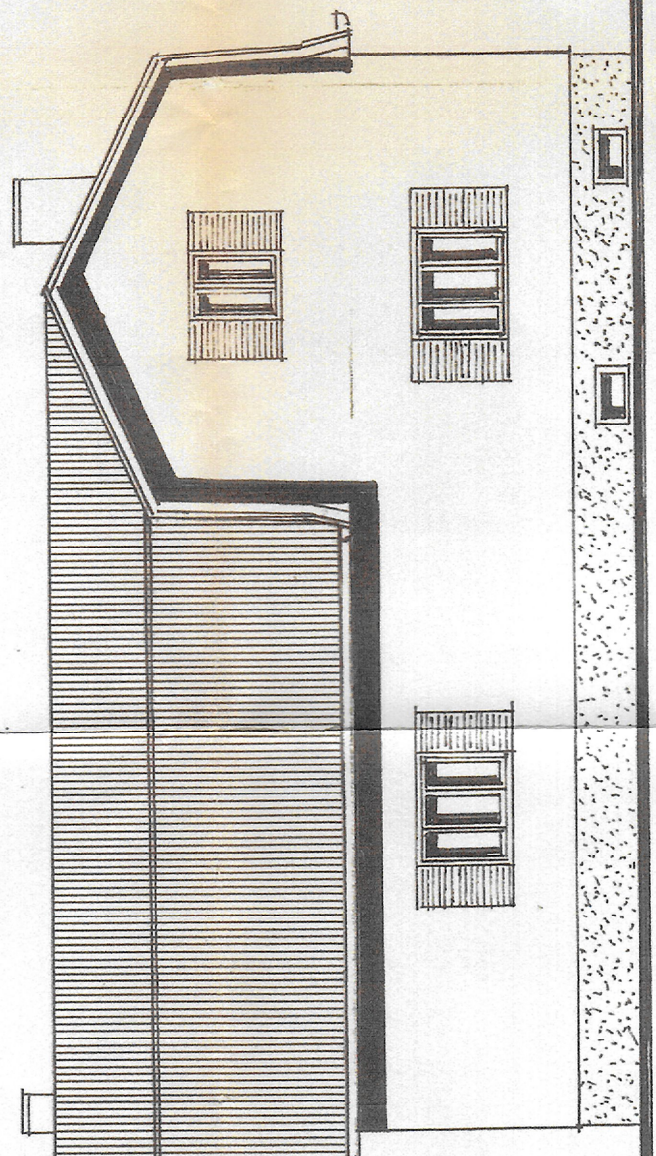


NORD

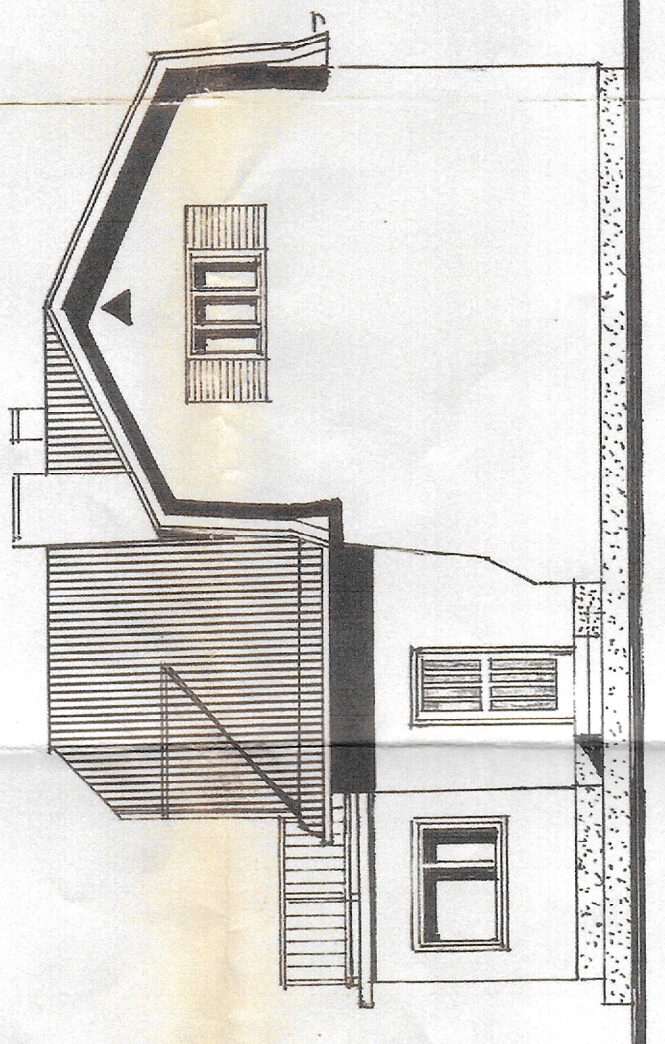


FUNDAMENT u. KELLER

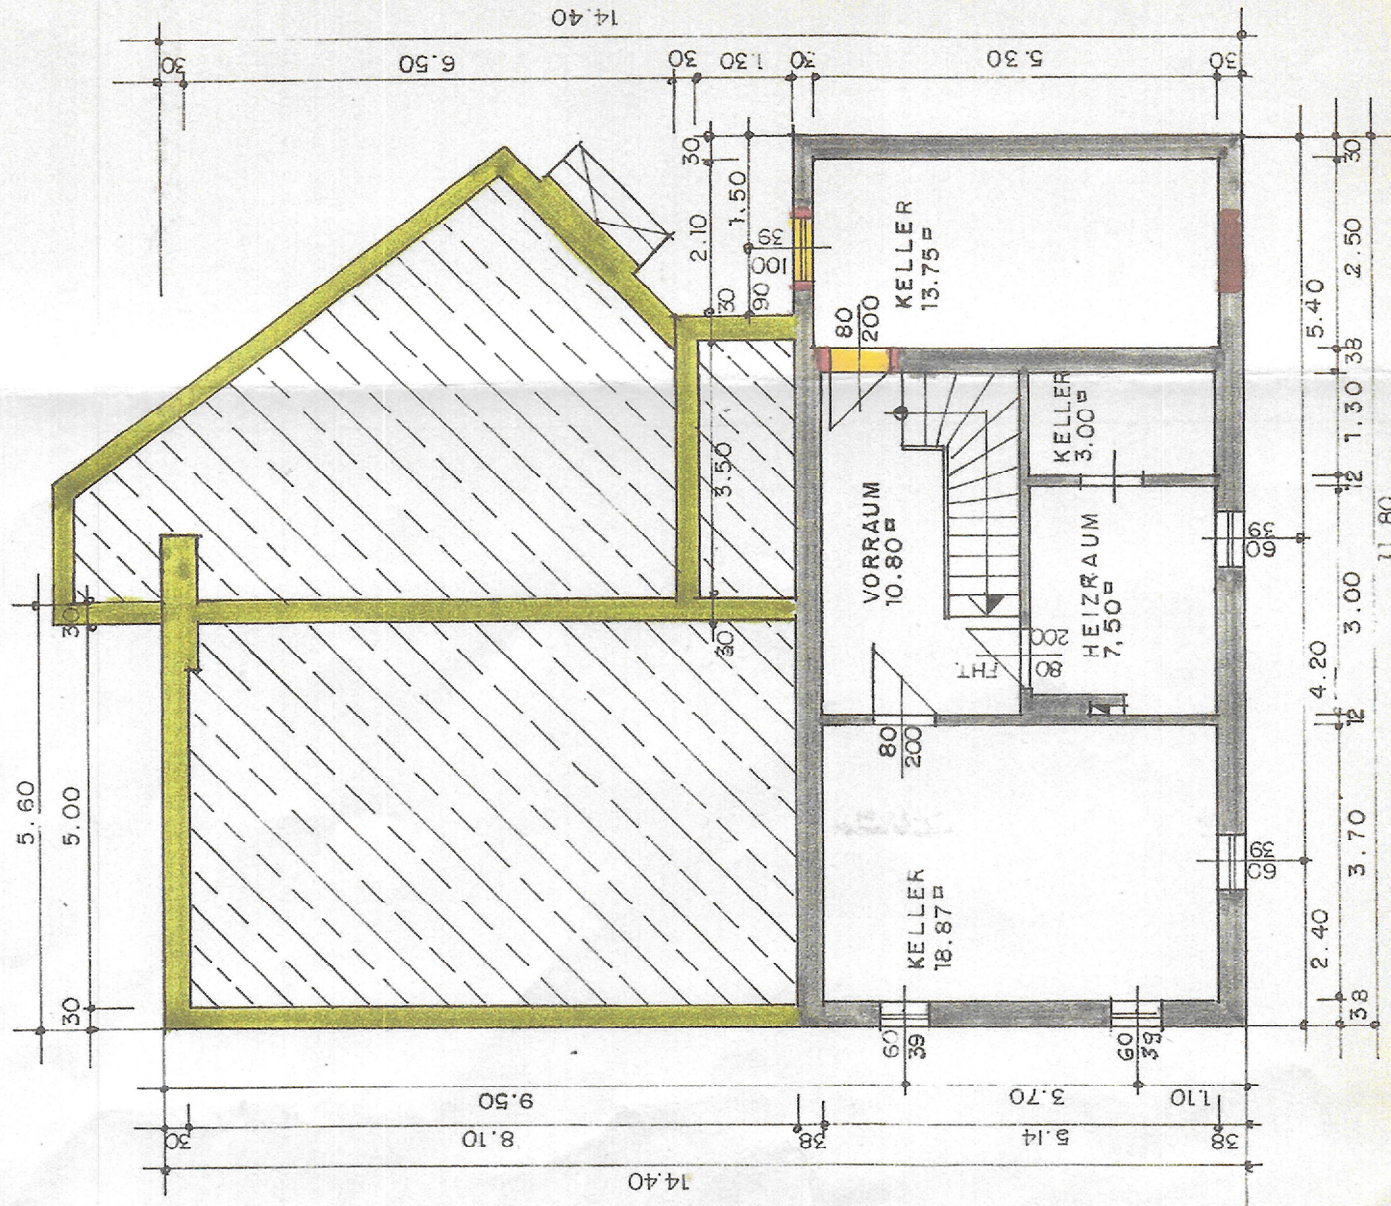


ERDGESCHOSS

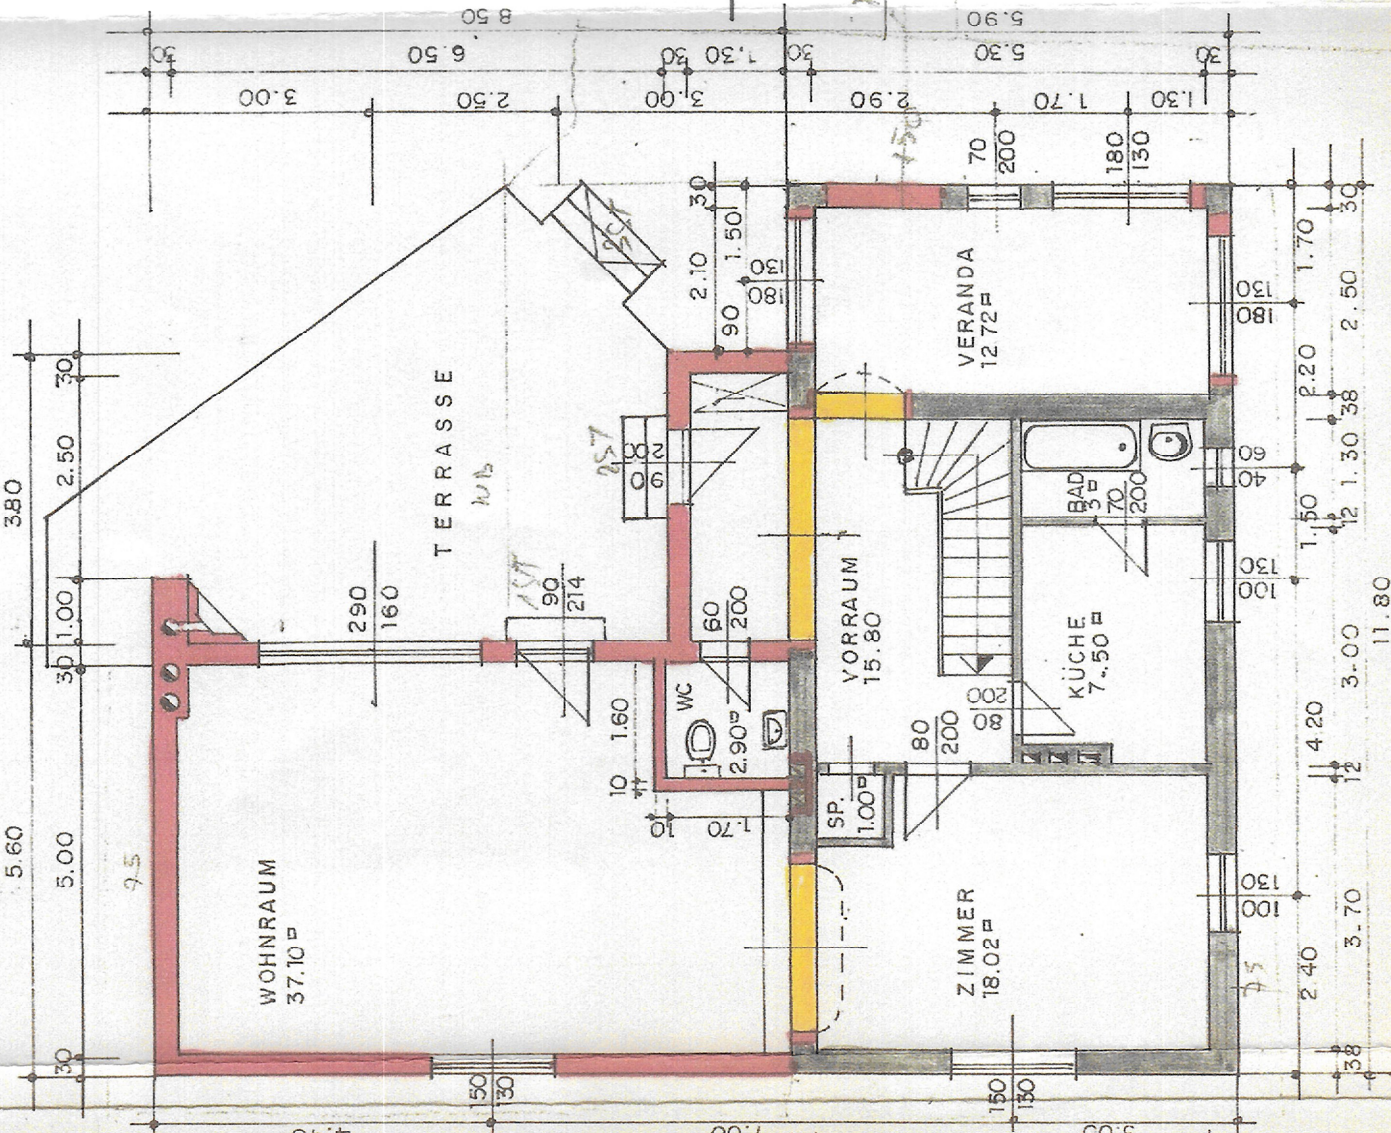


OBERGESSCHOSS

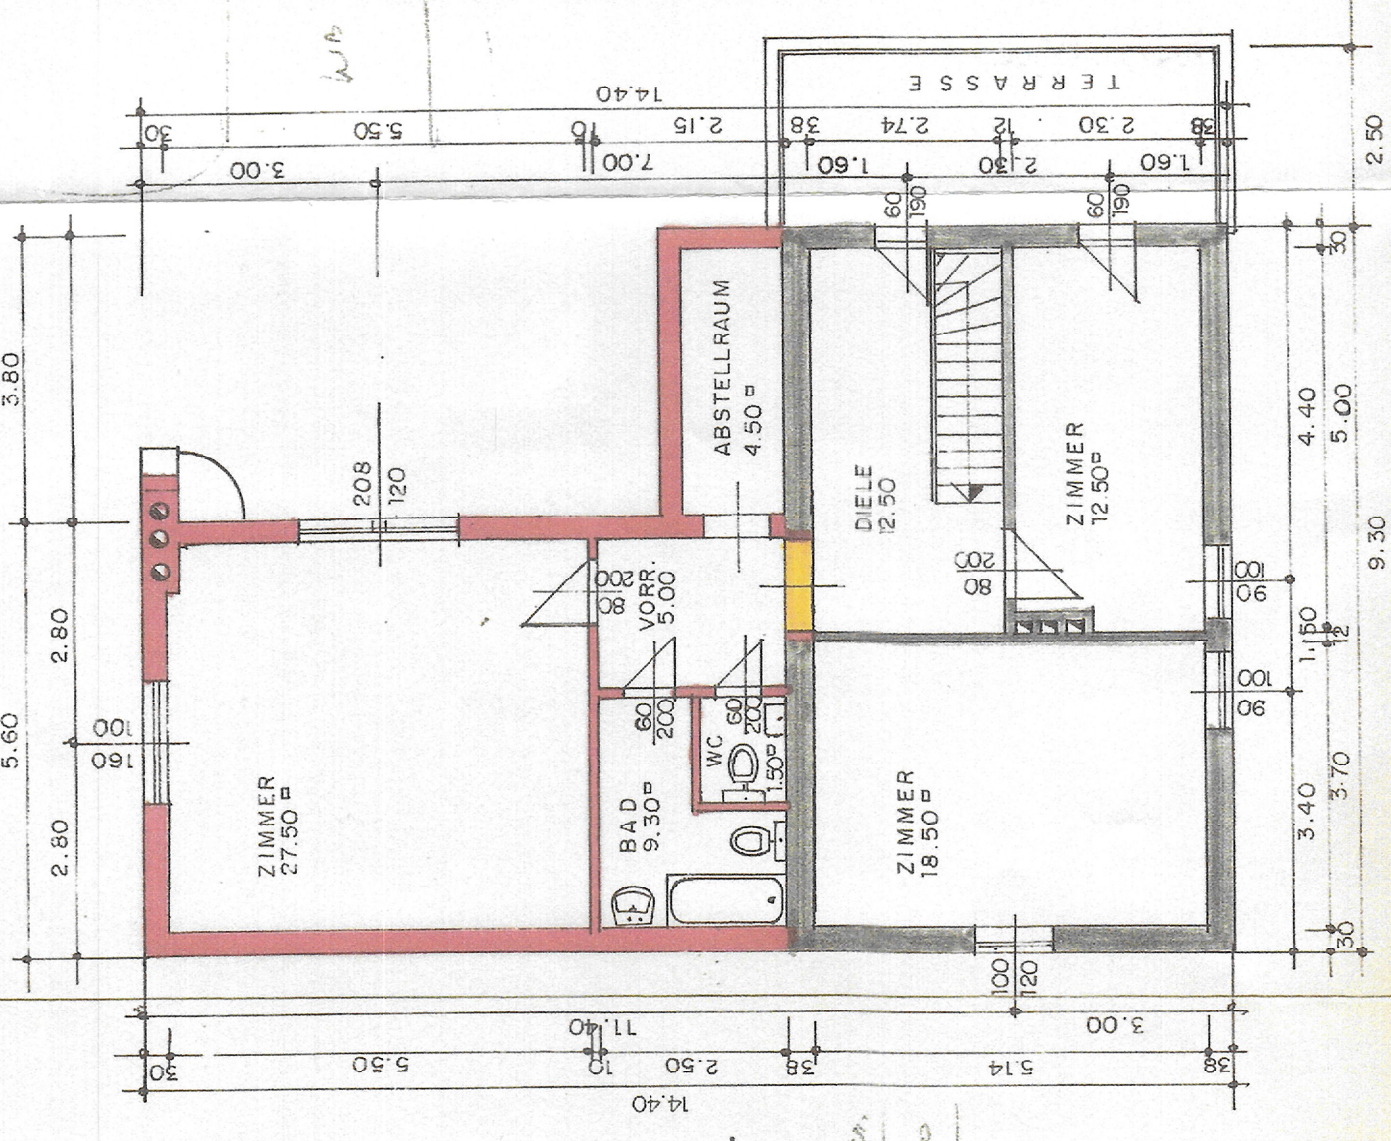


SCNITT A - A

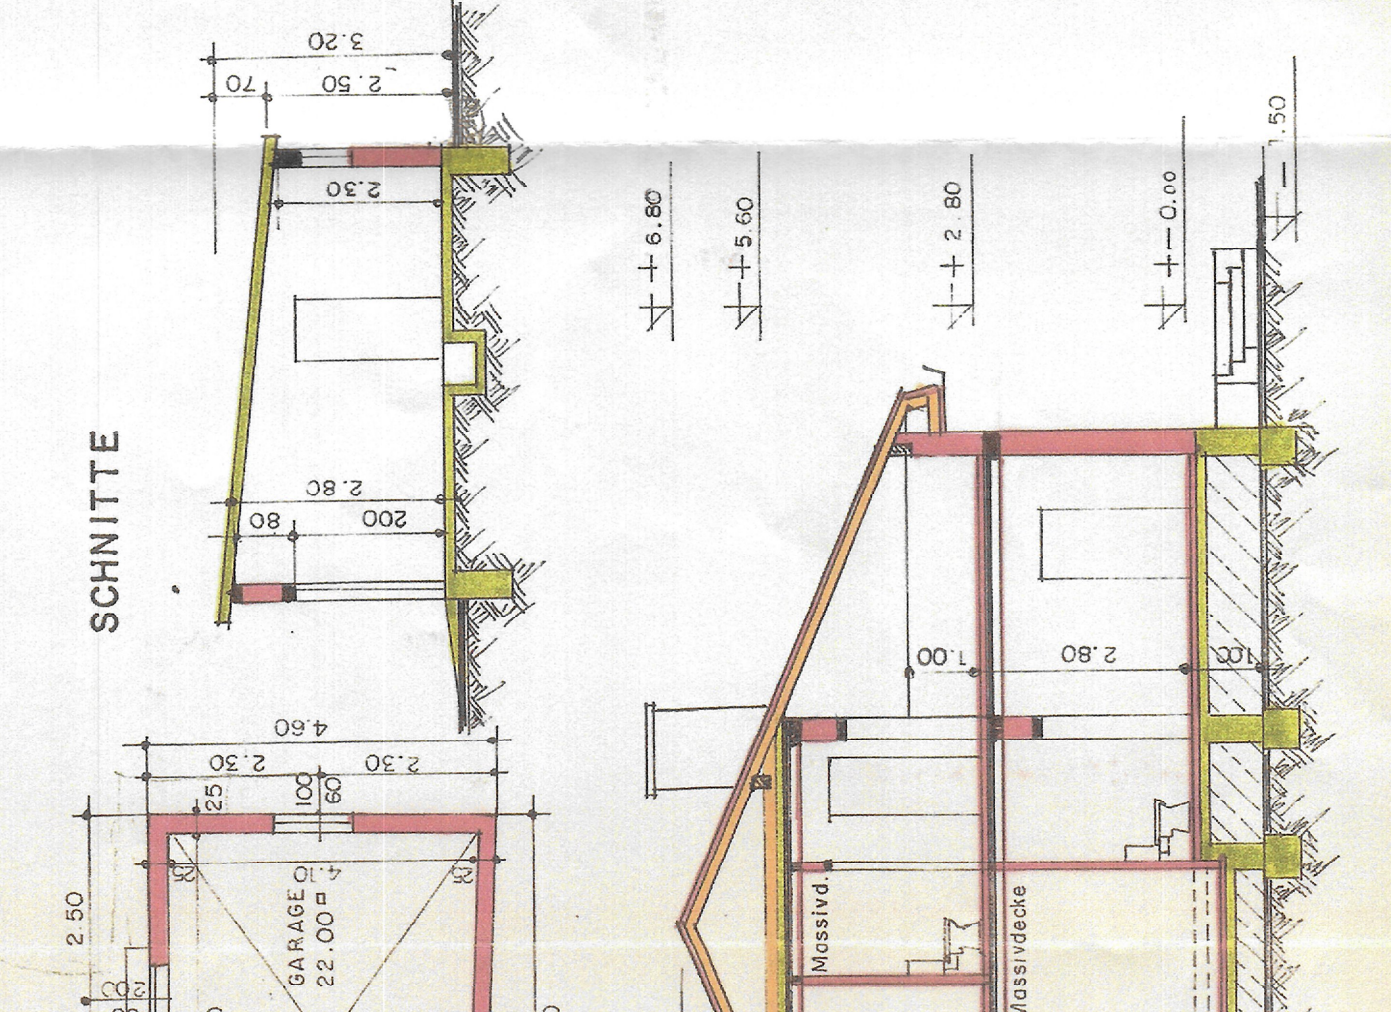

SCNITTE

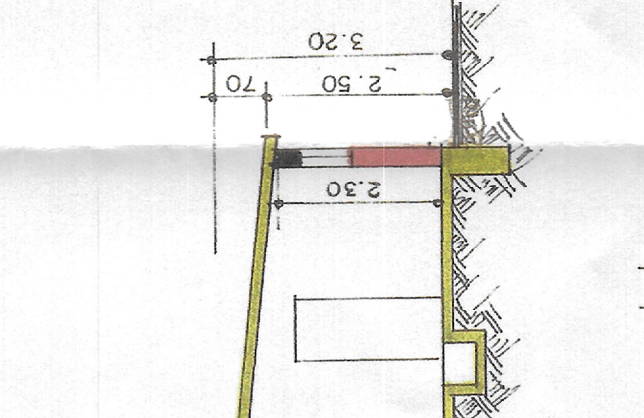

LAGE, M. = 1:500

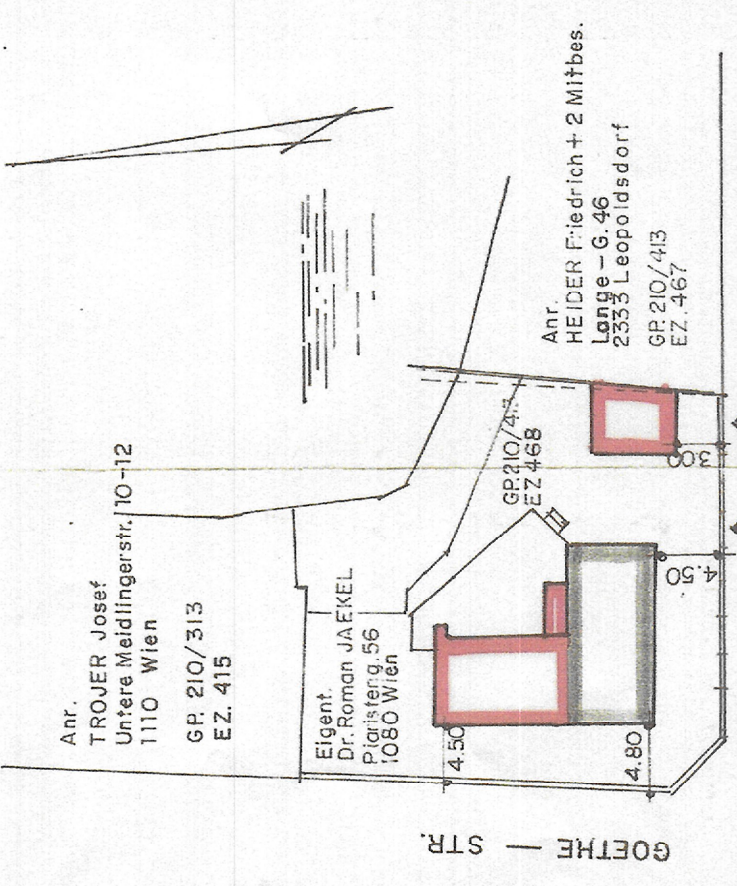

BESTANDSPLAN

SOMMERHAUS, ZU - u. UMBAU, GARAGE AUF GP 210/413, EZ. 468, KAT. GEM. HENNERSDORF, STIEROFENSIEDLUNG EIGENT. Dr. Dipl. Kfm. ROMAN JAEKEL, PIARISTENGASSE 56, 1080 WIEN WOHNH. M. = 1:100/500

BAUWERBER:

BAUBEHÖRDE:

BAUFÜHRER:

PLANVERFASSTER:

Architekt Alois Klahn
Verbindungsgasse 5
3001 Pressbaum, NO
Tel. 022331254

PARIE: E